




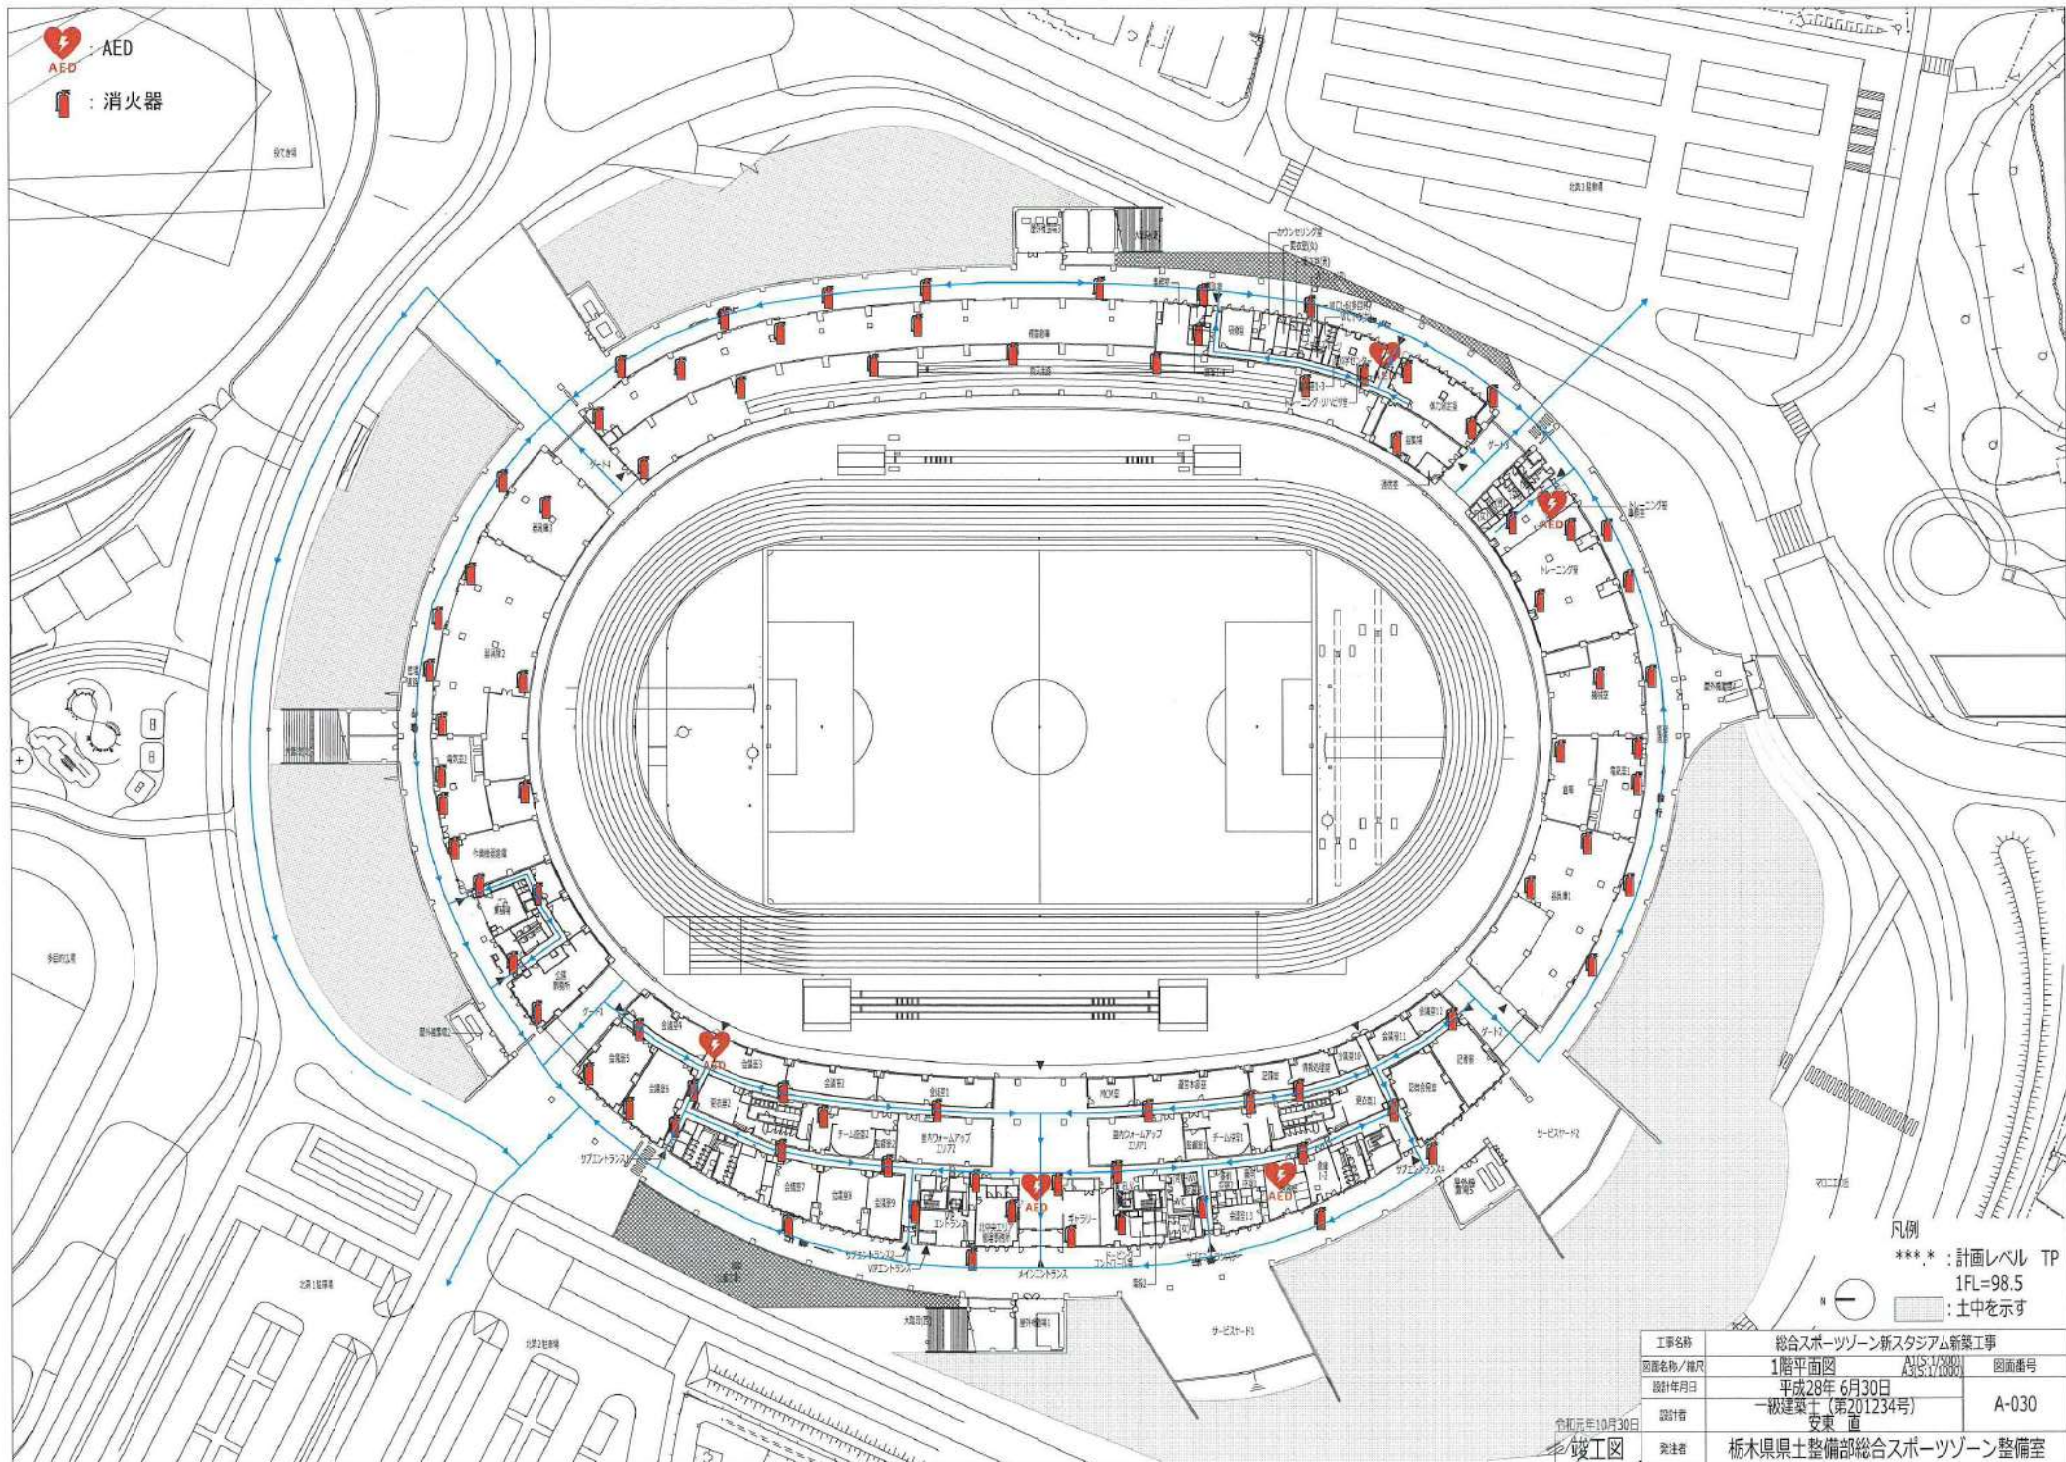

 : AED
 : 消火器

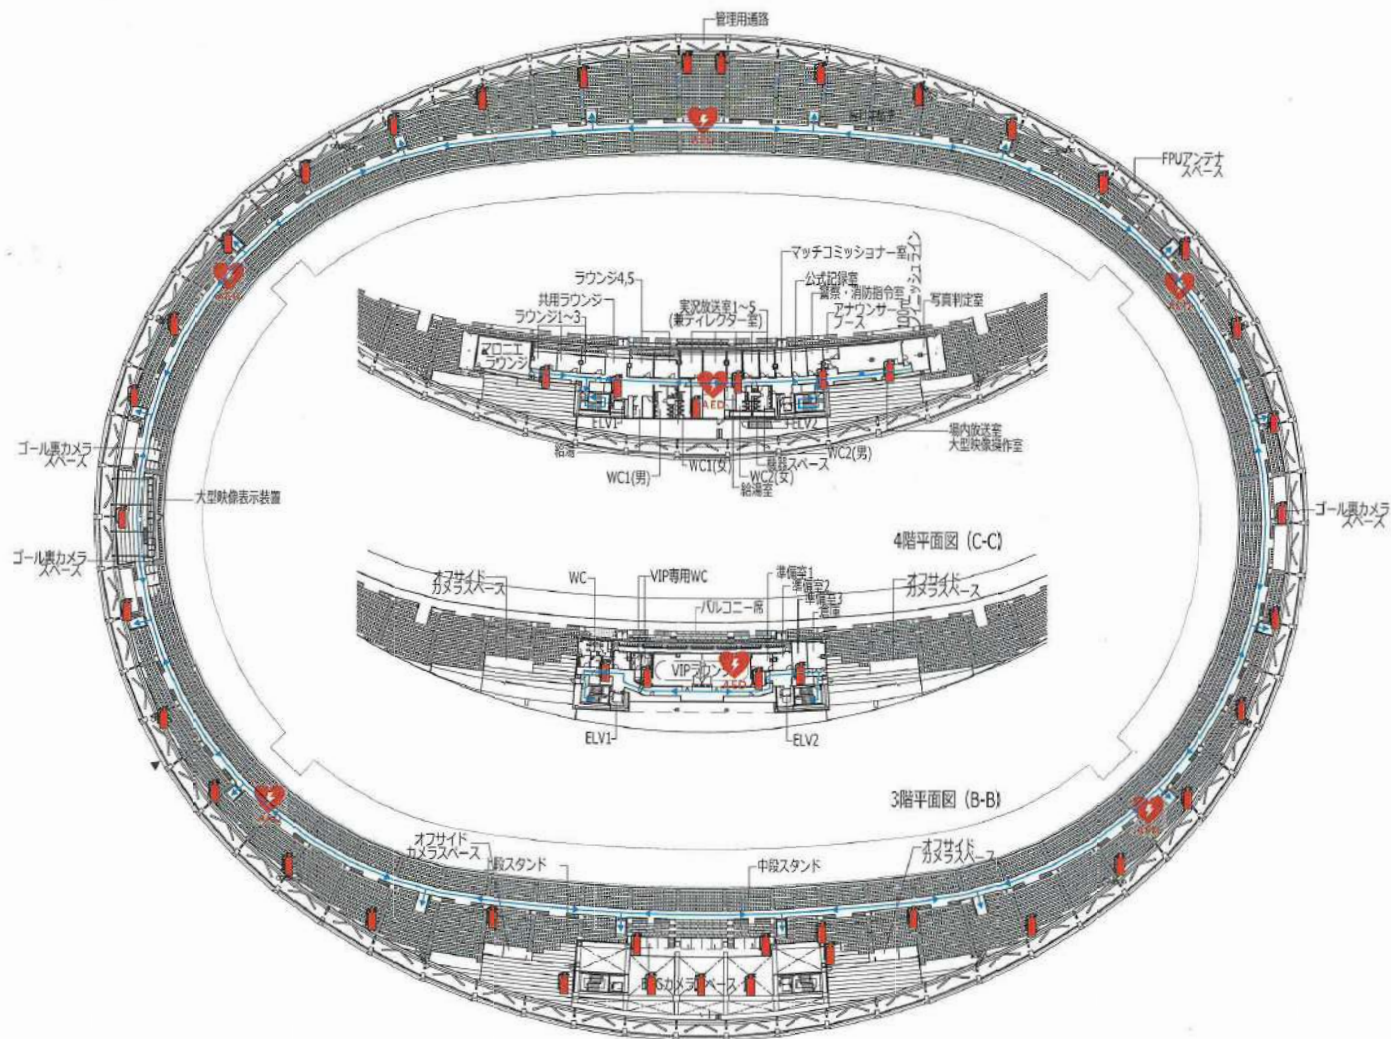

上段スタンド平面図 (A-A)

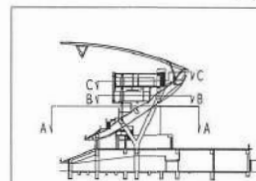

工事名称	総合スポーツゾーン新スタジアム新築工事		
図面名称/種別	上段スタンド、3,4階平面図	図面番号	A-034
設計年月日	平成28年6月30日		
設計者	一級建築士(第201234号)		
	安東 直		
令和元年10月30日	竣工図	発注者	栃木県県土整備部総合スポーツゾーン整備室